


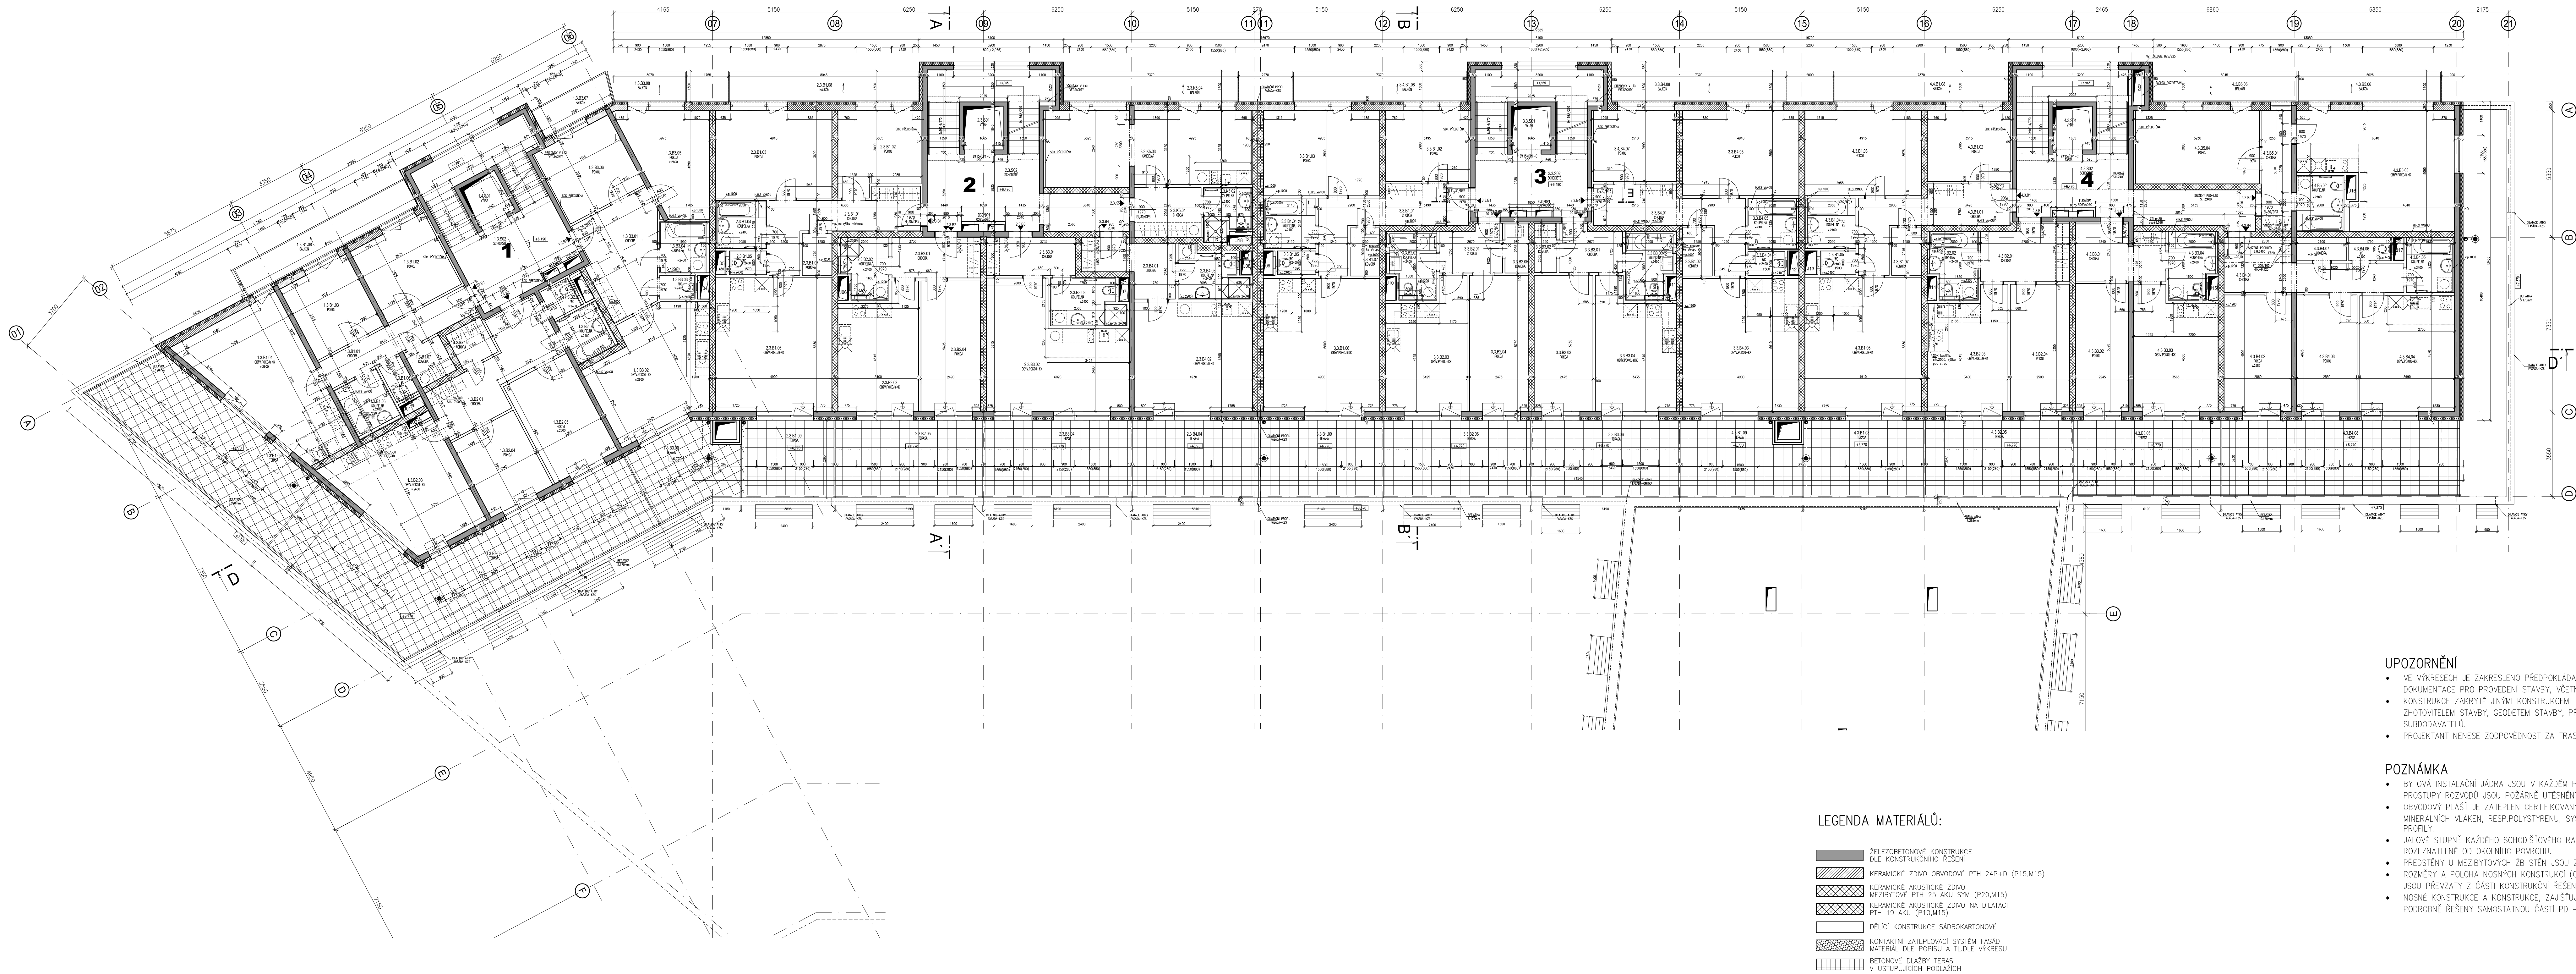

UPOZORNĚNÍ

- VE VÝKRESECH JE ZAKRESLENO PŘEDPOKLÁDANÉ VYBAVENÍ NÁBYTKEM, DLE PŮVODNÍHO NÁVRHU Z DOKUMENTACE PRO PROVEDENÍ STAVBY, VČETNĚ ZMĚN V PRŮBĚHU REALIZACE
- KONSTRUKCE ZAKRYTÉ JINÝMI KONSTRUKCEMI BYLY ZAKRESLENY Z PODKLADŮ POSKYTNUTÝCH ZHOTOVITELEM STAVBY, GEODETEM STAVBY, PŘÍPADNĚ Z PODKLADŮ JEDNOTLIVÝCH SUBODAVATELŮ.
- PROJEKTANT NENESE ZODPOVĚDNOST ZA TRASY, JEJICHŽ POLOHU NEBYLO MOŽNO OVĚRIT

POZNÁMKA

- BYTOVÁ INSTALAČNÍ JADRA JSOU V KAŽDÉM PATŘE PO OSAZENÍ INSTALACÍ PŘEBETONOVÁNA A PROSTUPY ROZVODŮ JSOU POŽÁRNĚ UTEŠNĚNY.
- OBVODOVÝ PLÁŠT JE ZATEPLEN CERTIFIKOVANÝM KONTAKTNÍM ZATEPLOVACÍM SYSTÉMEM Z MINERÁLNÍCH VLÁKEN, RESP.POLYSTYRENU, SYSTÉM KOMPLETNĚ OSAZEN UKONČUJÍCIMI A ROHOVÝMI PROFILY.
- JALOVÉ STUPNĚ KAŽDÉHO SCHODISTOVÉHO RAMENE MUSÍ BÝT VÝRAZNĚ KONTRASTNĚ ROZEZNATELNÉ OD OKOLNÍHO POVRCHU.
- PŘEDSTĚNY U MEZIBYTOVÝCH ŽB STĚN JSOU Z SDK + TEPELNÁ IZOLACE tl. 60mm
- ROZMĚRY A POLOHA NOSNÝCH KONSTRUKCÍ (OCELOVÉ, ŽELEZOBETONOVÉ, ZÁKLADOVÉ, APOD.) JSOU PŘEVZATY Z ČÁSTI KONSTRUKČNÍ ŘEŠENÍ.
- NOSNÉ KONSTRUKCE A KONSTRUKCE, ZAJIŠTUJÍCÍ NOSNOU FUNKCI A STABILITU BUDOVY JSOU PODROBNĚ ŘEŠENY SAMOSTATNOU ČÁSTÍ PD – STATIKA

±0,000 = 300,600 m.n.m., B.p.v.

www.pcpprojekty.cz, e-mail: info@pcpprojekty.cz				 291 63 Přemyslová 21, mob. 603 958 967, 731 277 256
Vypracoval	Zodp. projektant		Tech. kontrola	
Ing. D. Andělová	Martin Červný		Martin Červný	
Kreml	Revize			
Ing. D. Andělová	REV - 0			
Investor				Formát
SMO STŘÍŽKOV s.r.o.				12x44
Akce				Datum
Polyfunkční dům Střížkov, Praha 8				3/2015
DOKUMENTACE SKUTEČNÉHO PROVEDENÍ STAVBY				Účel
				DSPS
PŮDORYS 3.NP				Paré
Osoh výkresu				Mřížka
				1:100
				Č. výkresu
				SP.5